


Grundlage sind Originalpläne von 1950 und stichprobearbeitige Überprüfungsaufnahme von Dezember 2011. Daher sind die angegebenen Maße stets Circa-Werte.



NORD-WEST

SÜD-WEST

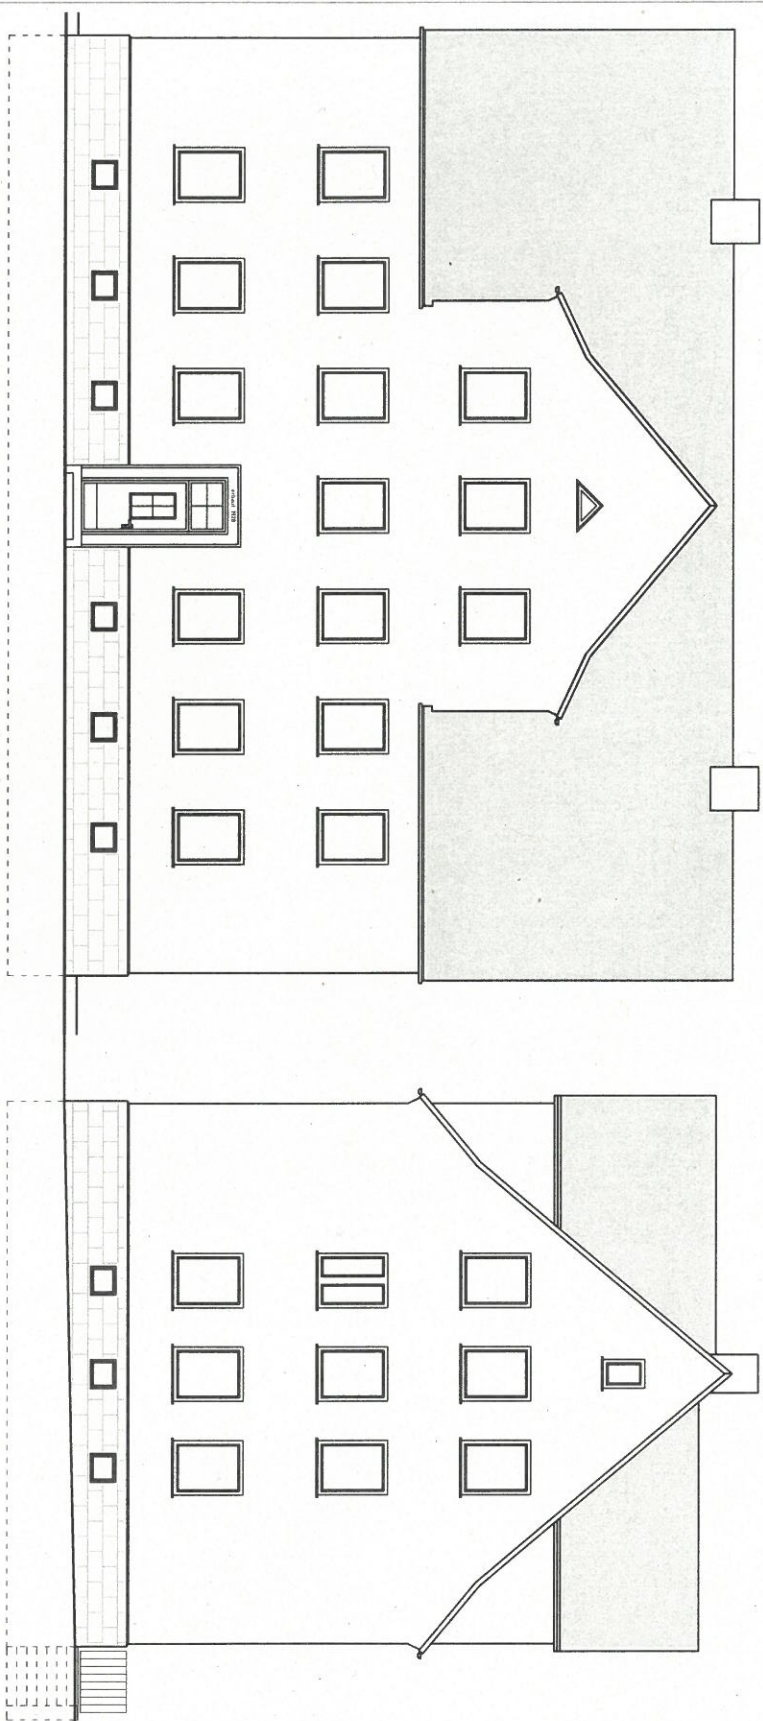

Hans-Böckler-Str. 6
34266 Niestetal



Planungsschritt
Bestandsaufnahme

Planer/Arch./Maßstab
Nord-West-Ansicht
Süd-West-Ansicht
1:100

Grundlage sind Originalpläne von 1950 und
 stichprobenartige Überprüfungsaufnahme von
 Dezember 2011. Daher sind die angegebenen
 Maße stets Circa-Werte.

SÜD-OST


NORD-OST

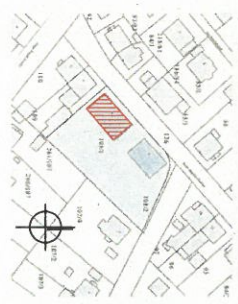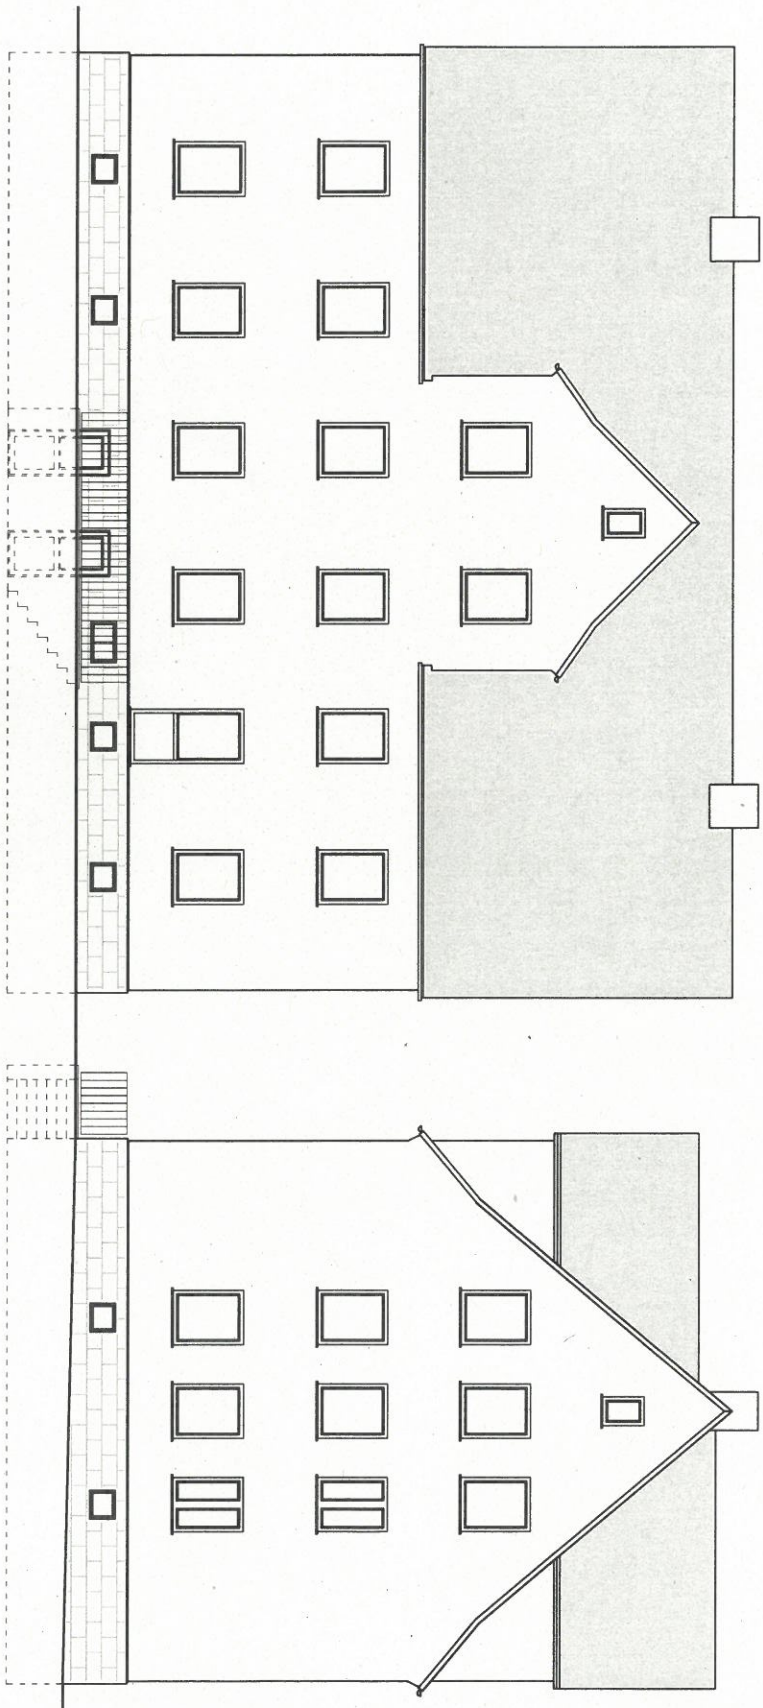

Hans-Böckler-Str. 6
 34266 Niestetal
 Planungsschritt
 Bestandsaufnahme
 Planinhalt / Maßstab
 Süd-Ost-Ansicht
 Nord-Ost-Ansicht
 1:100

Grundlage sind Originalpläne von 1950 und stichprobenhafte Überprüfungsaufmäße von Dezember 2011. Daher sind die angegebenen Maße stets Circa-Werte.

	Fläche	Umfang	Höhe	Wandfläche
R0.2	26,6qm	4,33m	1,94m	8,0qm
R0.3	15,13qm	15,6m	1,94m	30,3qm
R0.4	11,20qm	13,7m	1,94m	26,6qm
R0.5	11,80qm	13,9m	1,94m	27,0qm
R0.6	9,81qm	13,0m	1,94m	25,2qm
R0.7	9,97qm	13,0m	2,18m	28,3qm
R0.8	9,97qm	13,0m	1,94m	25,2qm
R0.9	9,81qm	13,0m	1,94m	25,2qm
R0.10	11,80qm	13,9m	1,94m	27,0qm
R0.11	11,20qm	13,7m	1,94m	26,6qm
R0.12	15,13qm	15,6m	1,94m	30,3qm
Gesamt	142,43qm	181,7m		355,7qm

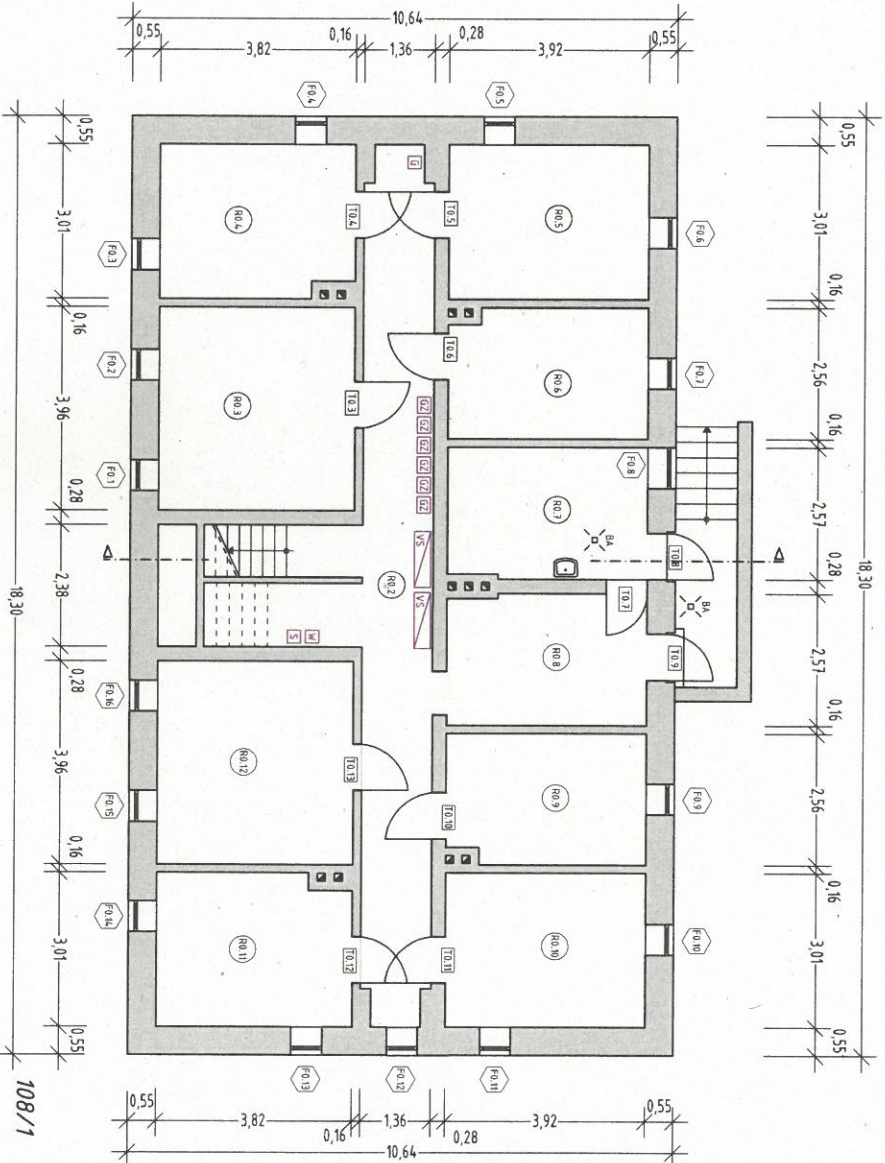


Nr. 8

Hans-Böckler-Strasse

109

Nr. 4

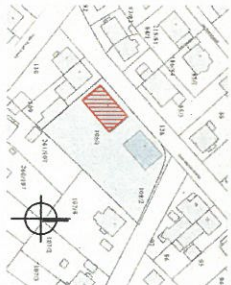

Legende

- VS Verteiler-Schrank
- GZ Gas-Zähler
- W Hausanschluß Wasser
- S Hausanschluß Strom
- G Hausanschluß Gas
- Bestehendes Mauerwerk

Hans-Böckler-Str. 6
34266 Niestetal

Bestandsaufnahme

Planmännl. / Maßstab


Kellergeschoss
1:100

Grundlage sind Originalpläne von 1950 und stichprobenartige Überprüfungsaufnahme von Dezember 2011. Daher sind die angegebenen Maße stets Circa-Werte.

R01	Fläche	Umfang	Höhe	Wandfläche
	9,33qm	12,6m	11,30m	142,4qm

R2.1	Fläche	Umfang	Höhe	Wandfläche
R2.1	9,31qm	16,5m	2,55m	42,1qm
R2.2	10,32qm	13,2m	2,55m	33,7qm
R2.3	10,07qm	13,2m	2,55m	33,7qm
R2.4	12,74qm	14,4m	2,55m	36,7qm
R2.5	2,22qm	6,0m	2,55m	15,3qm
R2.6	10,86qm	14,2m	2,55m	36,2qm
WE 2	72,09qm	97,4m		

R11	Fläche	Umfang	Höhe	Wandfläche
R11	9,31qm	16,5m	2,55m	42,1qm
R12	10,32qm	13,2m	2,55m	33,7qm
R13	10,07qm	13,2m	2,55m	33,7qm
R14	12,74qm	14,4m	2,55m	36,7qm
R15	2,22qm	6,0m	2,55m	15,3qm
R16	10,86qm	14,2m	2,55m	36,2qm
WE 1	72,37qm	93,3m		

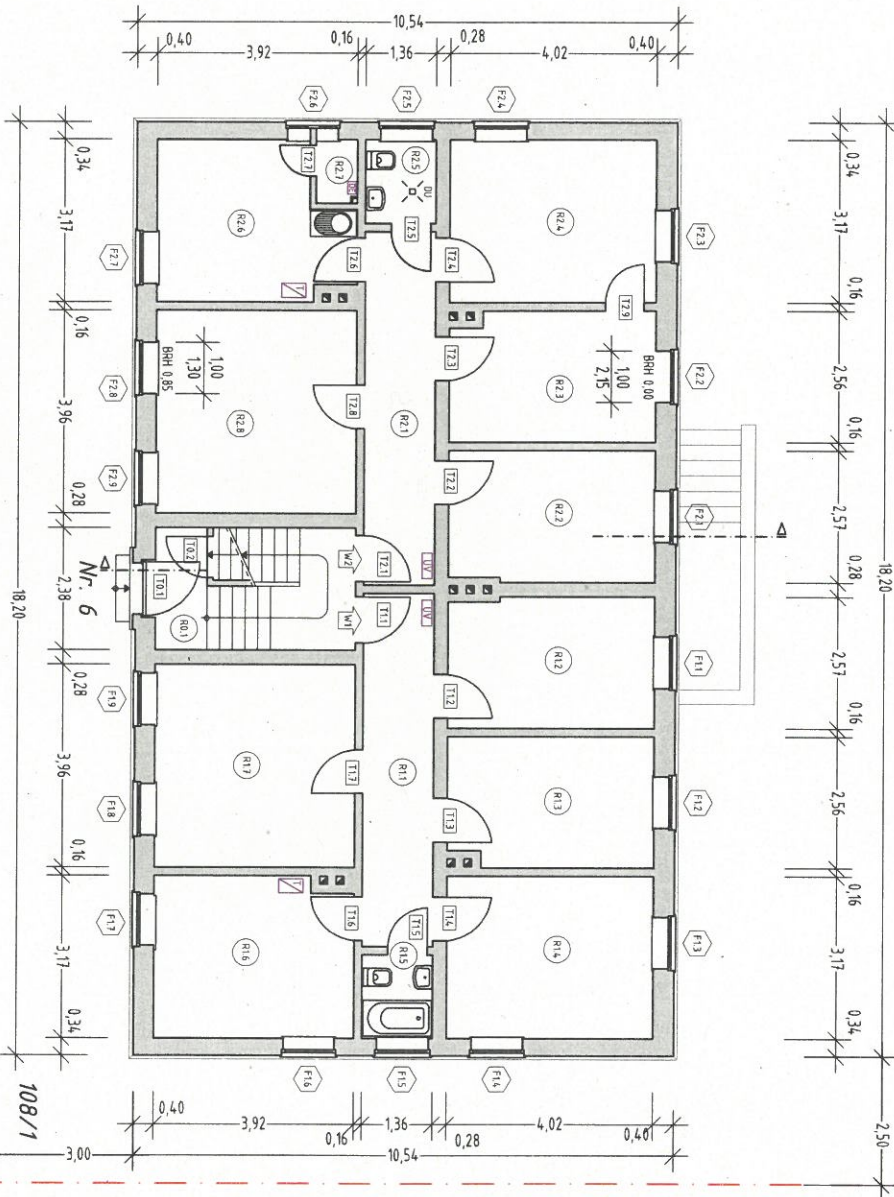

Nr. 8

Hans-Böckler-Strasse

109

Nr. 4

Hans-Böckler-Str. 6
34266 Niestetal
Planungsschritt
Bestandsaufnahme
Flächenmaß / Maßstab
Erdgeschoss
1:100

- Legende
- Gastherme
 - Unterverteilung
 - Durchlauferhitzer
 - Bestehendes Mauerwerk




Grundlage sind Originalpläne von 1950 und stichprobenartige Überprüfungsaufmäße von Dezember 2011. Daher sind die angegebenen Maße stets circa-Werte.



	Fläche	Umfang	Höhe	Wandfläche
R4.1	9,37qm	16,5m	2,55m	42,1qm
R4.2	10,32qm	13,2m	2,55m	33,7qm
R4.3	10,07qm	13,2m	2,55m	33,7qm
R4.4	12,14qm	14,4m	2,55m	36,7qm
R4.5	2,22qm	6,0m	2,55m	15,3qm
R4.6	10,86qm	14,2m	2,55m	36,2qm
R4.7	0,99qm	4,1m	2,55m	10,5qm
R4.8	15,52qm	15,8m	2,55m	40,29qm
WE 4	72,09qm	97,4m		248,5qm

	Fläche	Umfang	Höhe	Wandfläche
R3.1	9,37qm	16,5m	2,55m	42,1qm
R3.2	10,32qm	13,2m	2,55m	33,7qm
R3.3	10,07qm	13,2m	2,55m	33,7qm
R3.4	12,14qm	14,4m	2,55m	36,7qm
R3.5	2,22qm	6,0m	2,55m	15,3qm
R3.6	10,86qm	14,2m	2,55m	36,2qm
R3.7	0,99qm	4,1m	2,55m	10,5qm
R3.8	15,52qm	15,8m	2,55m	40,29qm
WE 3	72,09qm	97,4m		248,5qm

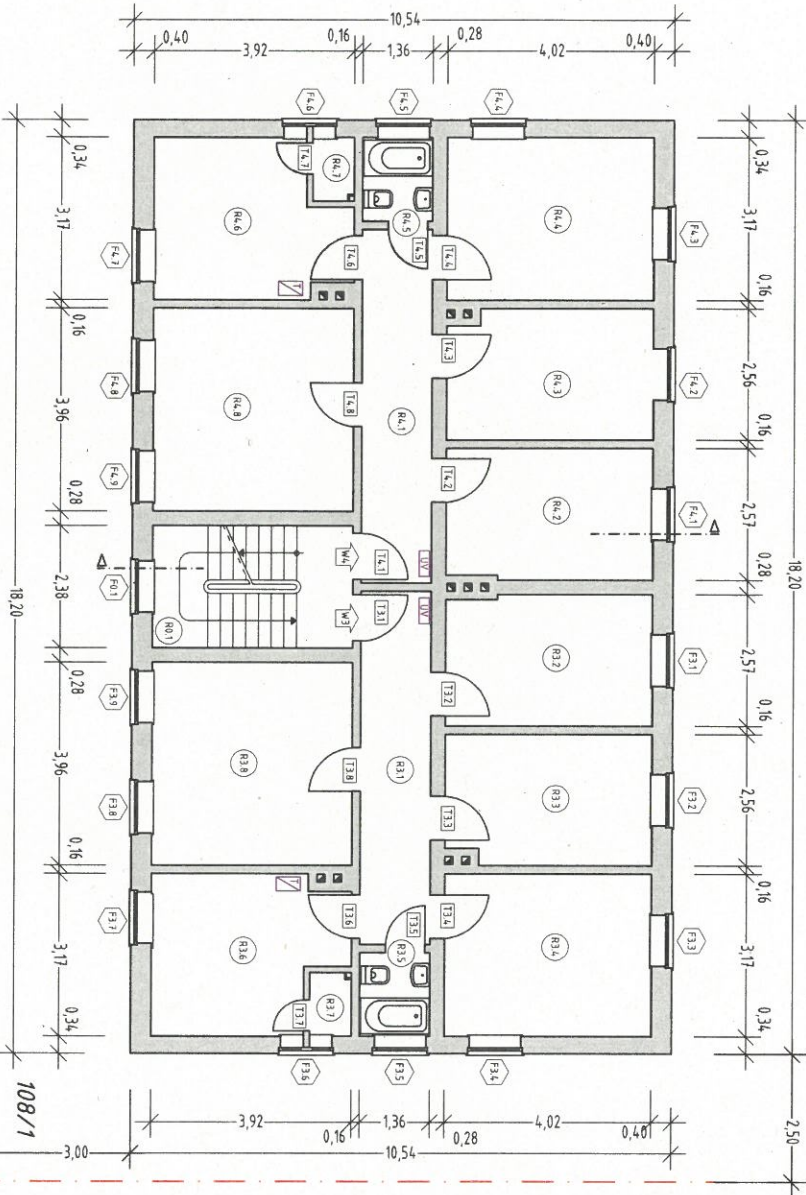


Nr. 8

Hans-Böckler-Strasse

109

Nr. 4

- Legende**
- Gastherme
 - Unterverteilung
 - Durchlauferhitzer
 - Bestehendes Mauerwerk

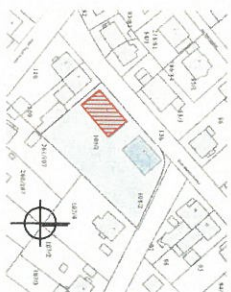


Hans-Böckler-Str. 6
34266 Niestetal
 Bestandsaufnahme
 Planmännl. / Maßstab:
Obergeschoss
 1:100

Grundlage sind Originalpläne von 1950 und stichprobenartige Überprüfungsaufträge von Dezember 2011. Daher sind die angegebenen Maße stets circa-Werte.



	Fläche	Umfang	Höhe	Wandfläche
WE.5	57,99qm	81,5m		207,9qm

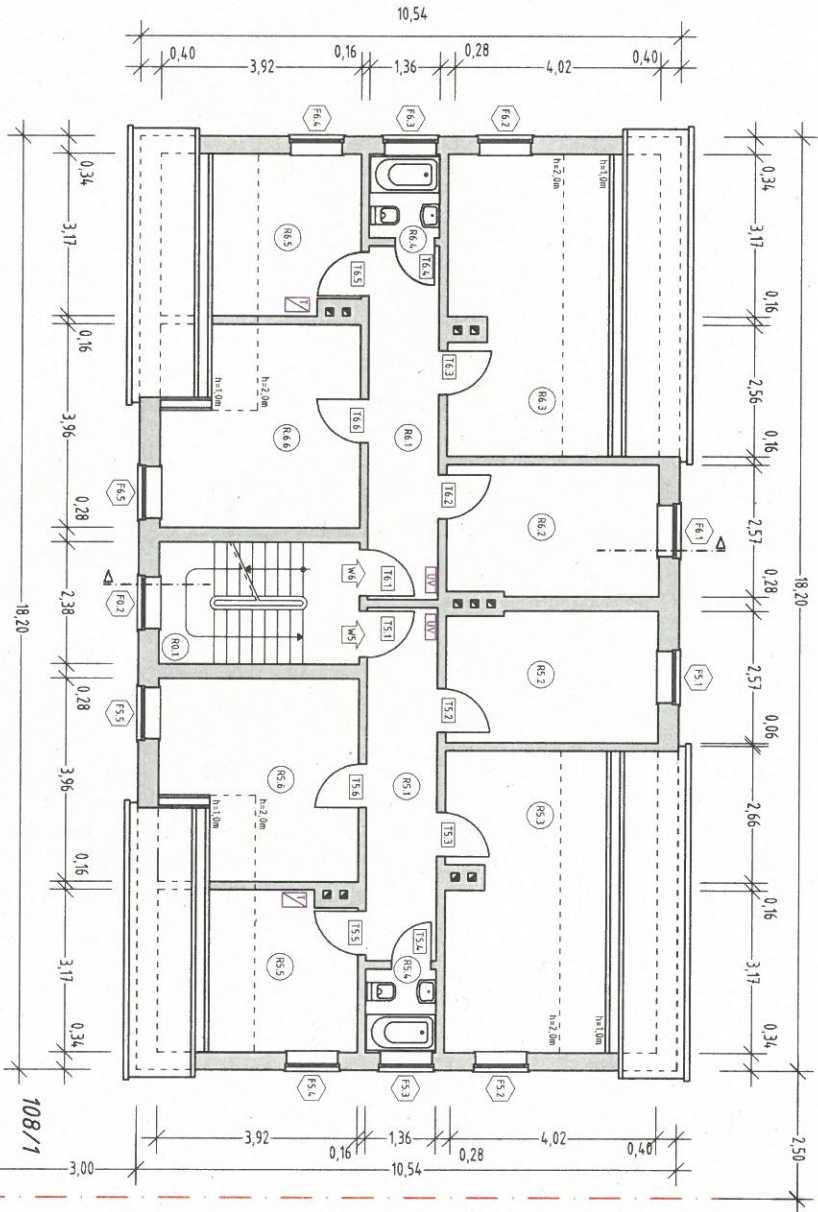

Hans-Böckler-Strasse

Nr. 8

Nr. 4




Legende

- Gasttherme
- Unterverteilung
- Durchlauferhitzer
- Bestehendes Mauerwerk

Hans-Böckler-Str. 6
34266 Niestetal
 Planungsschnitt
Bestandsaufnahme
 Planmaß / Maßstab
Dachgeschoss
1:100

Grundlage sind Originalpläne von 1950 und stichprobenartige Überprüfungsaufnahme von Dezember 2011. Daher sind die angegebenen Maße stets circa-Werte.

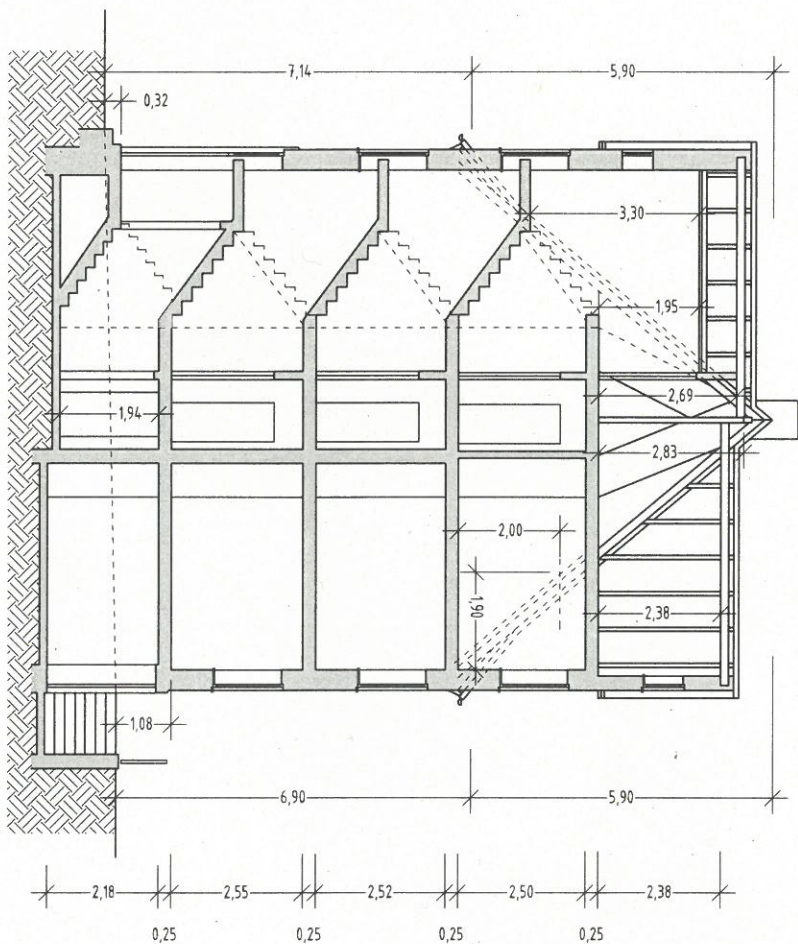

Legende
☐ Bestehendes Mauerwerk und Decken

Hans-Böckler-Str. 6
 34266 Niestetal
 Planungsschnitt
 Bestandsaufnahme
 Planmaß / Maßstab
 Schnitt
 1:100