




Grundlage sind Originalpläne von 1950 und stichprobenartige Überprüfungsaufnahme von Dezember 2011. Daher sind die angegebenen Maße stets Circa-Werte.

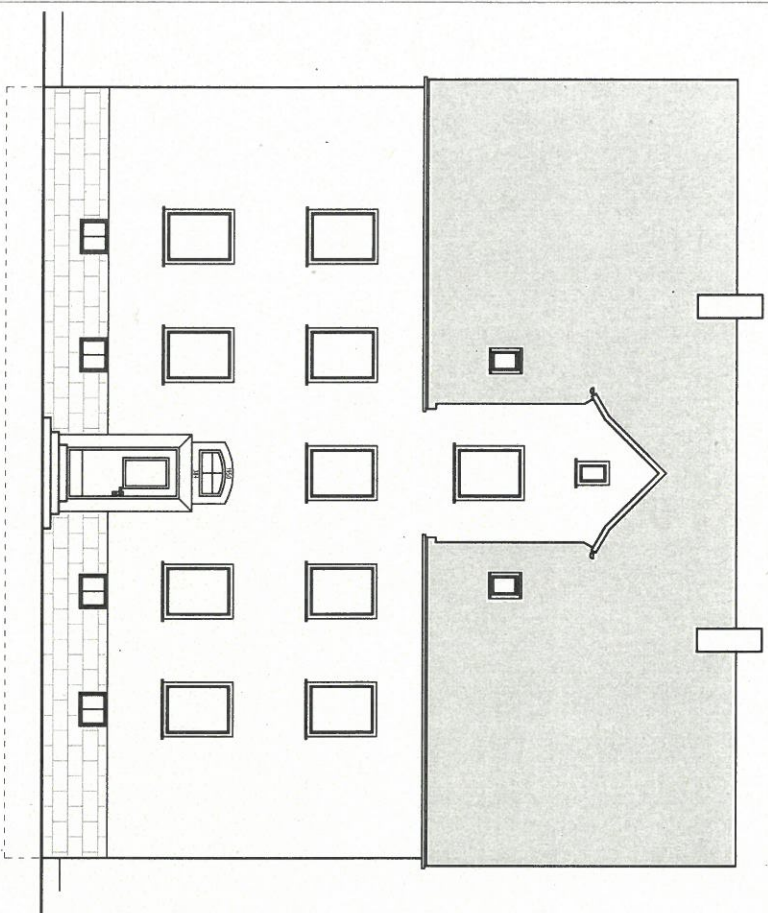

NORD-WEST

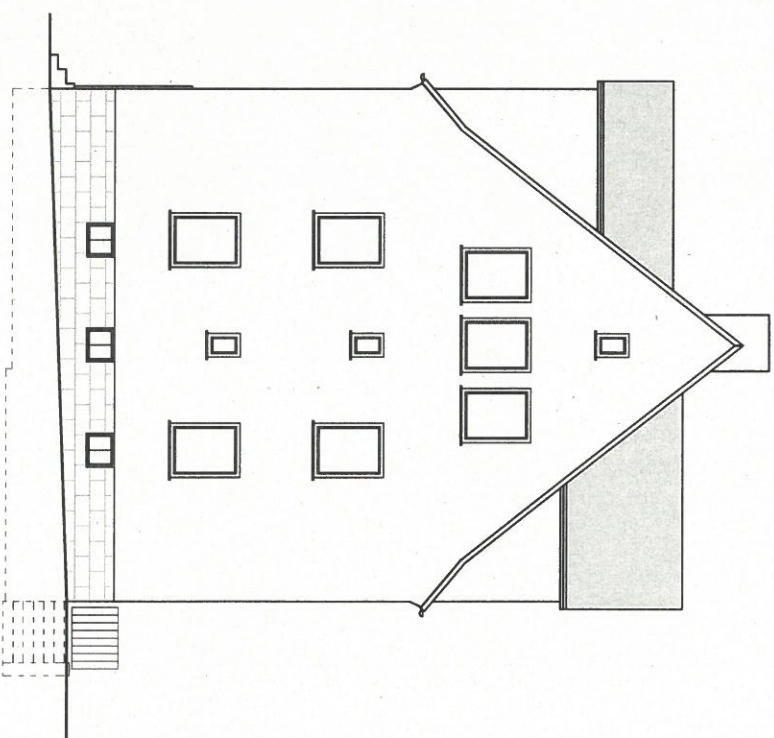

SÜD-WEST

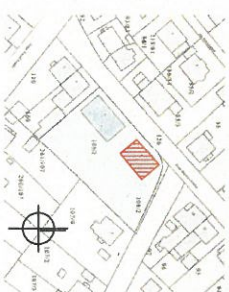

Hans-Böckler-Str. 8
34266 Niestetal

Planungsschritt


Bestandsaufnahme

Planmaß / Maßstab


Nord-West-Ansicht
Süd-West-Ansicht
1:100

Grundlage sind Originalpläne von 1950 und stichprobenartige Überprüfungsaufmäße von Dezember 2011. Daher sind die angegebenen Maße stets Circa-Werte.

SÜD-OST

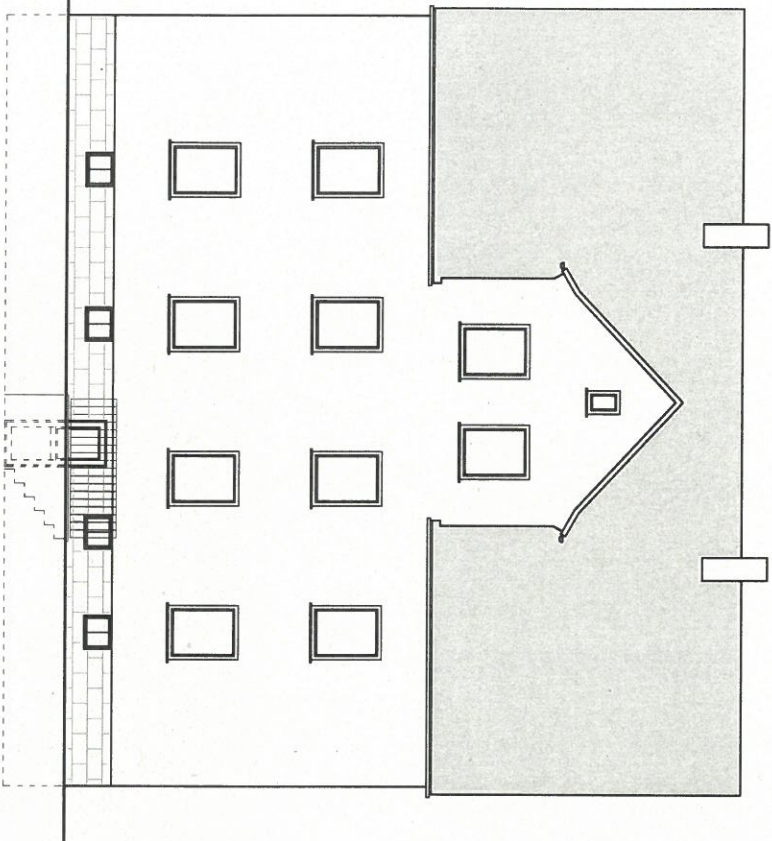

NORD-OST

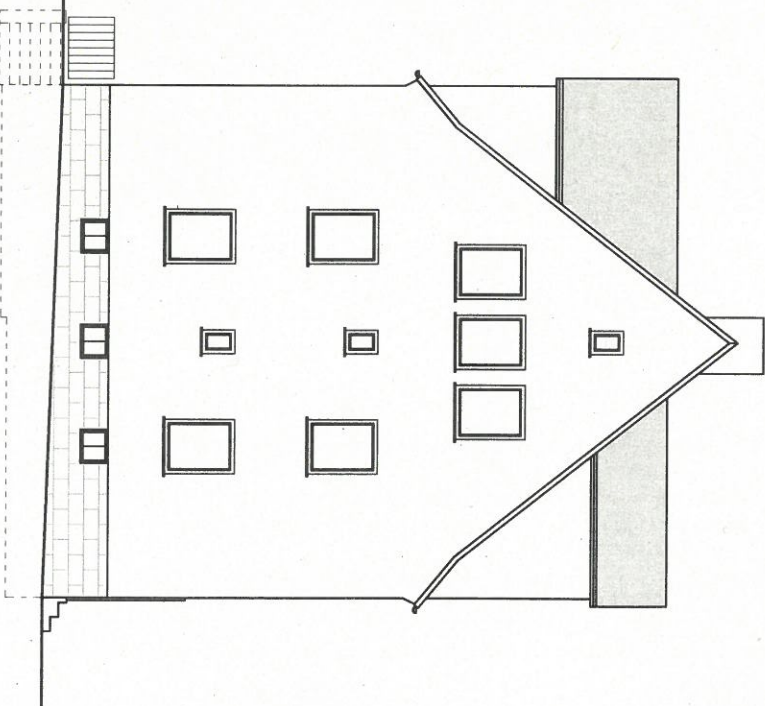

Hans-Böckler-Str. 8
34266 Niestetal

Planungsschrift

Bestandsaufnahme




Süd-Ost-Ansicht
Nord-Ost-Ansicht
1:100

Grundlage sind Originalpläne von 1950 und stichprobentypische Überprüfungsaufträge von Dezember 2011. Daher sind die angegebenen Maße stets Circa-Werte.



Am Wolfsgraben


	Fläche	Umfang	Höhe	Wandfläche
RO 2	18,01qm	23,9m	2,00m	4,78qm
RO 3	5,34qm	9,7m	2,00m	19,4qm
RO 4	12,03qm	14,0m	2,00m	28,0qm
RO 5	15,08qm	15,6m	2,00m	31,2qm
RO 6	11,56qm	13,8m	2,12m	29,3qm
RO 7	11,56qm	13,8m	2,00m	27,5qm
RO 8	15,08qm	15,6m	2,00m	31,2qm
RO 9	12,03qm	14,0m	2,00m	28,0qm
RO 10	5,34qm	9,7m	2,00m	19,4qm
Gesamt	106,033qm	130,1m		261,9qm

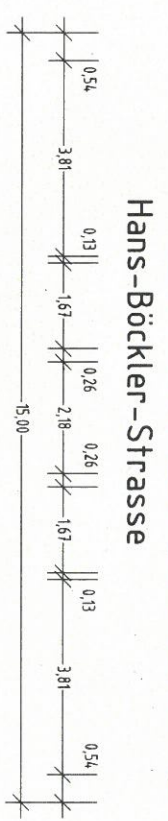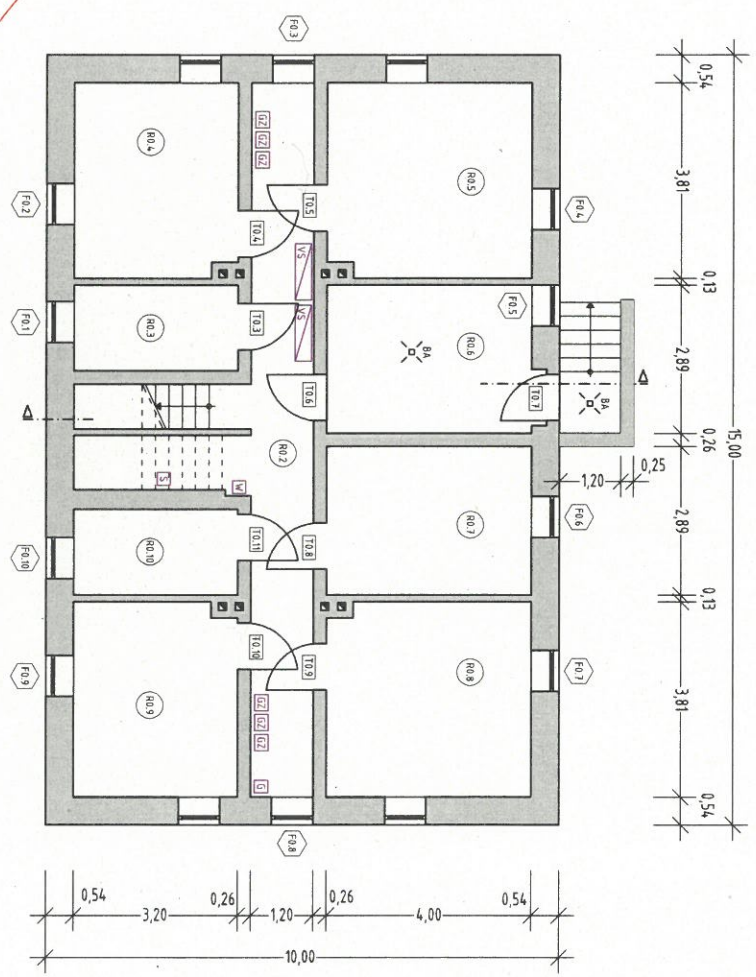

Hans-Böckler-Strasse

108/1

Nr. 6

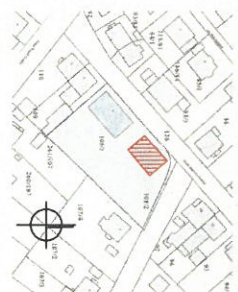

- Legende**
- Verteiler-Schrank
 - Gas-Zähler
 - Hausanschluß Wasser
 - Hausanschluß Strom
 - Hausanschluß Gas
 - Bestehendes Mauerwerk

Hans-Böckler-Str. 8
34266 Niestetal
 Planungsschnitt
Bestandsaufnahme
 Planmaß / Maßstab
Kellergeschoss
 1:100

Grundlage sind Originalpläne von 1950 und stichprobenartige Überprüfungsaufmäße von Dezember 2011. Daher sind die angegebenen Maße stets Circa-Werte.






Am Wolfsgraben


R0.1
Fläche 10,49qm
Umfang 14,0m
Höhe 11,00m
Wandfläche 154,00m

	Fläche	Umfang	Höhe	Wandfläche
R2.1	4,79qm	10,4m	2,50m	26,0qm
R2.2	12,00qm	14,1m	2,50m	35,6qm
R2.3	16,27qm	16,2m	2,50m	40,5qm
R2.4	13,57qm	14,9m	2,50m	37,3qm
R2.5	5,81qm	10,3m	2,50m	25,8qm
R2.6	1,97qm	5,7m	2,50m	14,3qm
WE 2	54,41qm	61,2m		179,5qm


	Fläche	Umfang	Höhe	Wandfläche
R1.1	4,79qm	10,4m	2,50m	26,0qm
R1.2	12,00qm	14,1m	2,50m	35,6qm
R1.3	16,27qm	16,2m	2,50m	40,5qm
R1.4	13,57qm	14,9m	2,50m	37,3qm
R1.5	5,81qm	10,3m	2,50m	25,8qm
R1.6	1,97qm	5,7m	2,50m	14,3qm
WE 1	54,41qm	61,2m		179,5qm

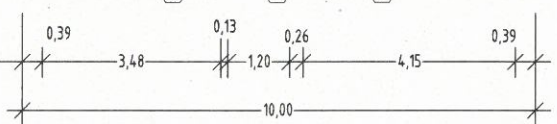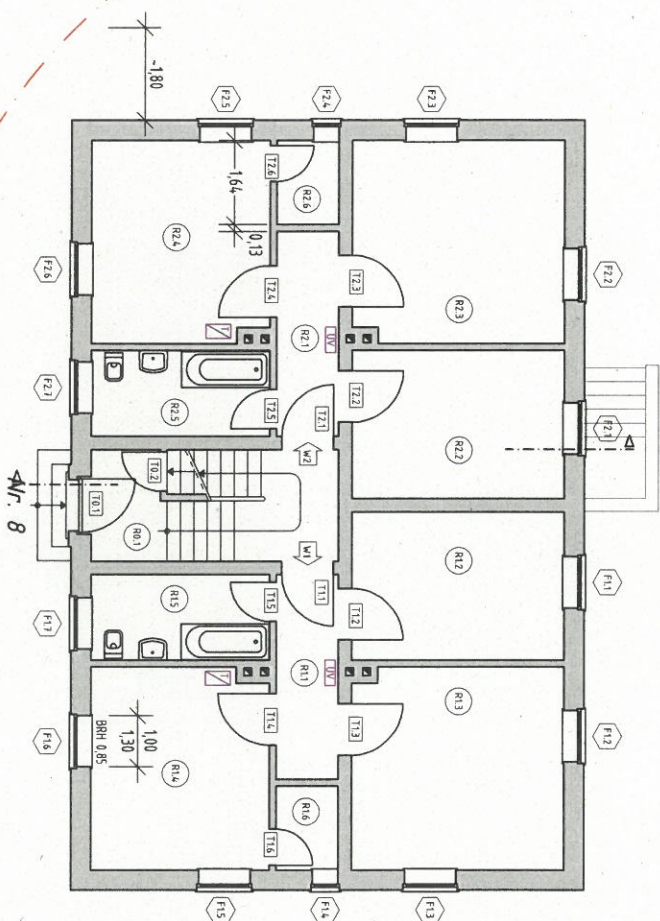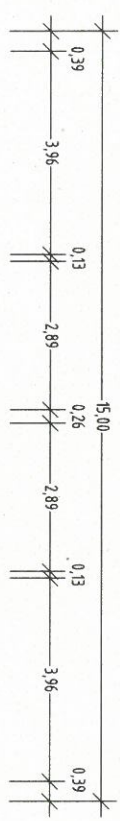



Hans-Böckler-Strasse

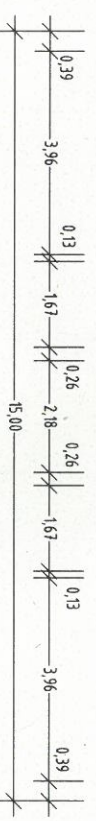

108/1

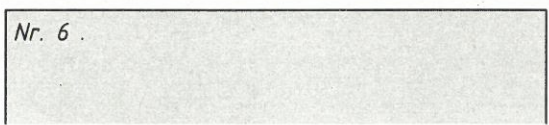

Nr. 6

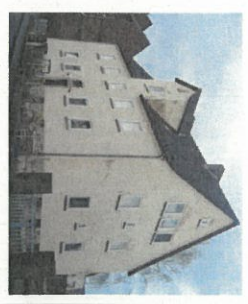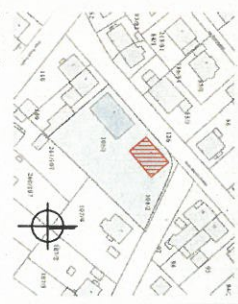

- Legende**
- Gastherme
 - Unterverteilung
 - Durchlauferhitzer
 - Bestehendes Mauerwerk

Hans-Böckler-Str. 8
34266 Niestetal
Planungsschnitt
Bestandsaufnahme
Planmaß / Maßstab
Erdgeschoss
1:100


Grundlage sind Originalpläne von 1950 und stichprobentypische Überprüfungsaufnahme von Dezember 2011. Daher sind die angegebenen Maße stets Circa-Werte.



Am Wolfsgraben

	Fläche	Umfang	Höhe	Wandfläche
R3.1	4,79qm	10,4m	2,60m	27,0qm
R3.2	12,00qm	14,1m	2,60m	36,7qm
R3.3	16,27qm	16,2m	2,60m	42,1qm
R3.4	13,57qm	14,9m	2,60m	38,7qm
R3.5	5,81qm	10,3m	2,60m	16,8qm
R3.6	1,92qm	5,7m	2,60m	14,8qm
WE 3	54,4qm	61,2m		186,1qm

	Fläche	Umfang	Höhe	Wandfläche
R4.1	4,79qm	10,4m	2,60m	27,0qm
R4.2	12,00qm	14,1m	2,60m	36,7qm
R4.3	16,27qm	16,2m	2,60m	42,1qm
R4.4	13,57qm	14,9m	2,60m	38,7qm
R4.5	5,81qm	10,3m	2,60m	16,8qm
R4.6	1,92qm	5,7m	2,60m	14,8qm
WE 4	54,4qm	61,2m		186,1qm

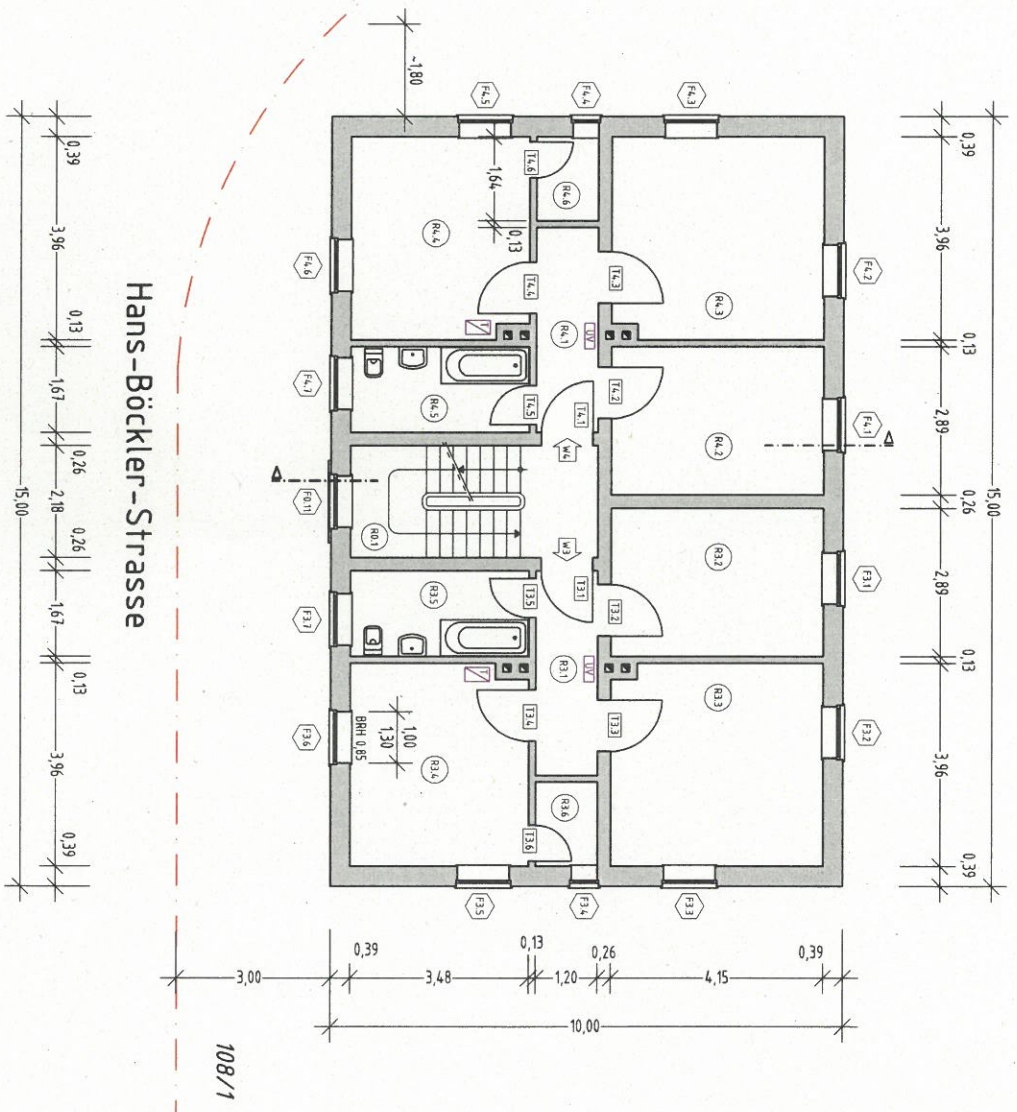


Hans-Böckler-Strasse

108/1

Nr. 6

Hans-Böckler-Str. 8
34266 Niestetal
Planungsschritt
Bestandsaufnahme
Flächenmaß / Maßstab
Obergeschoss
1:100

- Legende
- Gastherme
 - Unterverteilung
 - Durchlauferhitzer
 - bestehendes Mauerwerk



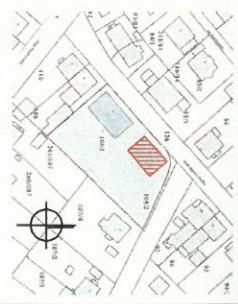


Grundlage sind Originalpläne von 1950 und stichprobentypische Überprüfungsarbeiten von Dezember 2011. Daher sind die angegebenen Maße stets Circa-Werte.



Am Wolfsgraben


	Fläche	Umfang	Höhe	Wandfläche		Fläche	Umfang	Höhe	Wandfläche
R6.1	4,65qm	10,1m	2,40m	24,20m	RS.1	4,65qm	10,1m	2,40m	24,20m
R6.2	11,67qm	14,6m	2,40m	35,00m	RS.2	11,67qm	14,6m	2,40m	35,00m
R6.3	10,56qm	13,3m	2,40m	31,90m	RS.3	10,56qm	13,3m	2,40m	31,90m
R6.4	12,18qm	15,7m	2,40m	37,70m	RS.4	12,18qm	15,7m	2,40m	37,70m
R6.5	3,62qm	7,7m	2,40m	18,48qm	RS.5	3,62qm	7,7m	2,40m	18,48qm
WE 6	42,68qm	61,4m		147,28qm	WE 5	42,68qm	61,4m		147,28qm

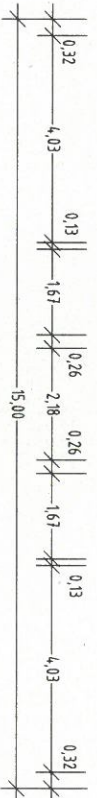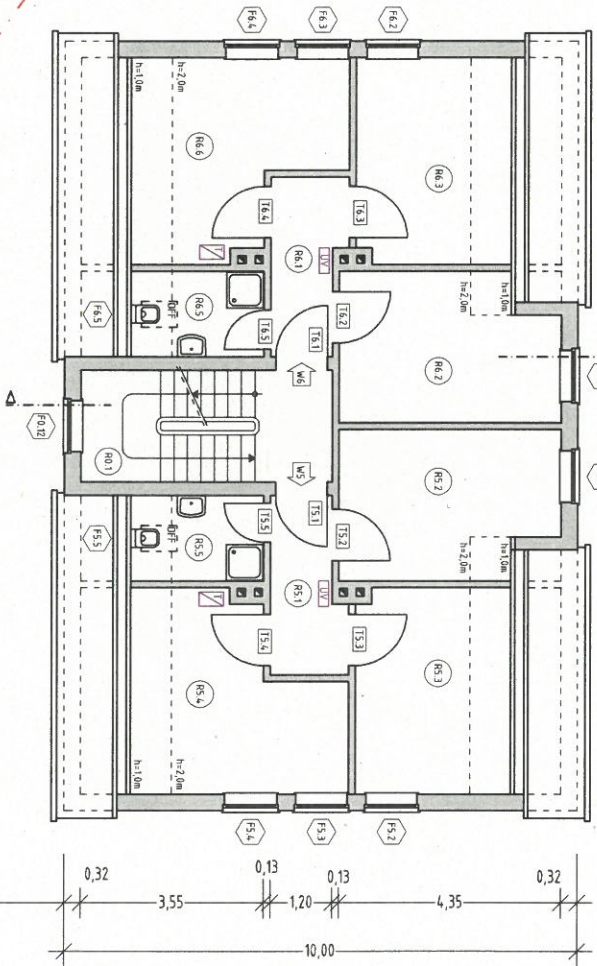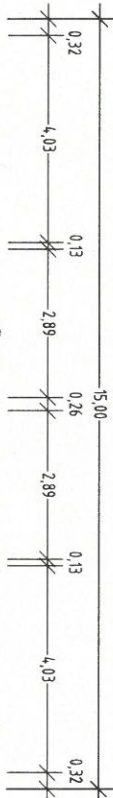

Hans-Böckler-Strasse

108/1



Nr. 6

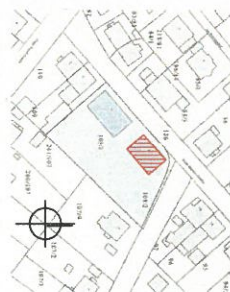

- Legende**
- Gastherme
 - Unterverteilung
 - Durchlaufheizkörper
 - Bestehendes Mauerwerk

Hans-Böckler-Str. 8
34266 Niestetal
Planungsschnitt
Bestandsaufnahme
Planmaß / Maßstab
Dachgeschoss
1:100

Grundlage sind Originalpläne von 1950 und stichprobenartige Überprüfungsaufnahme von Dezember 2011. Daher sind die angegebenen Maße stets Circa-Werte.

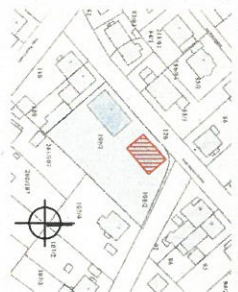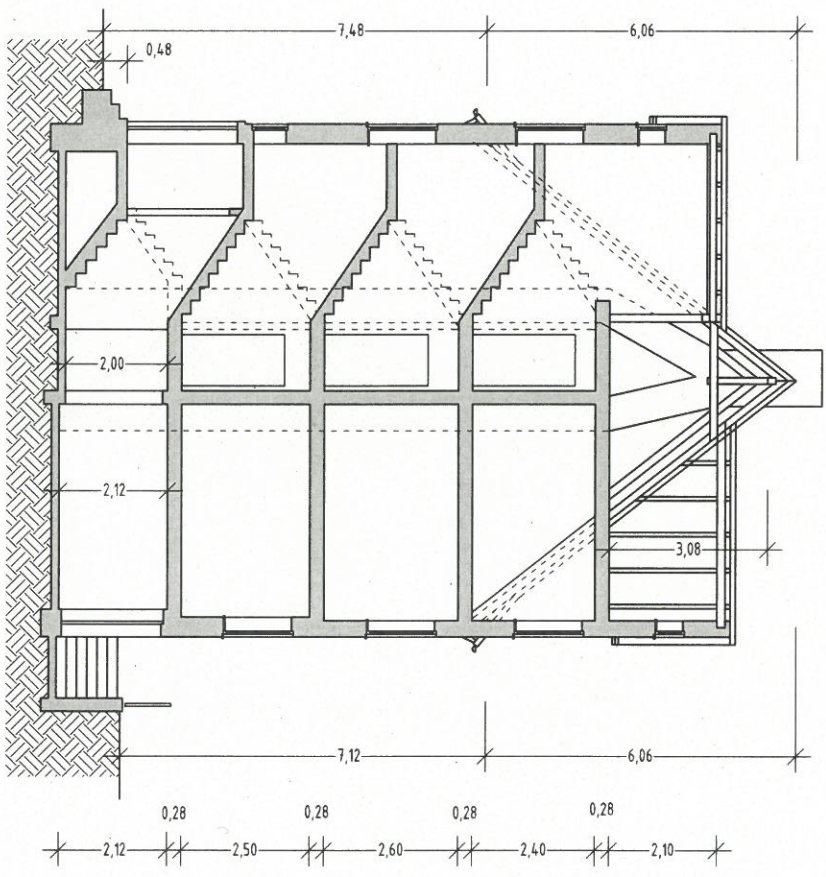

- Legende**
 - Unterverteilung
 - Bestehendes Mauerwerk

Hans-Böckler-Str. 8
34266 Niestetal

Planungsschnitt
Bestandsaufnahme

Planinhalt / Maßstab
Schnitt
1:100